



SITUACE DOPRAVNÍHO ZNAČENÍ - 3. ČÁST, měř. 1:250

 

- LEGENDA:**
- Stávající ocelové svodidlo
 - Nové ocelové svodidlo
 - Nový směrový sloupek, červený, kruhový
 - Z11g

POZNÁMKA:
Původní svářečské dopravní značky jsou pro lepší přehlednost vyznačeny šedozemně.

DOKUMENTACE SKUTEČNÉHO PROVEDENÍ STAVBY (DSPS)

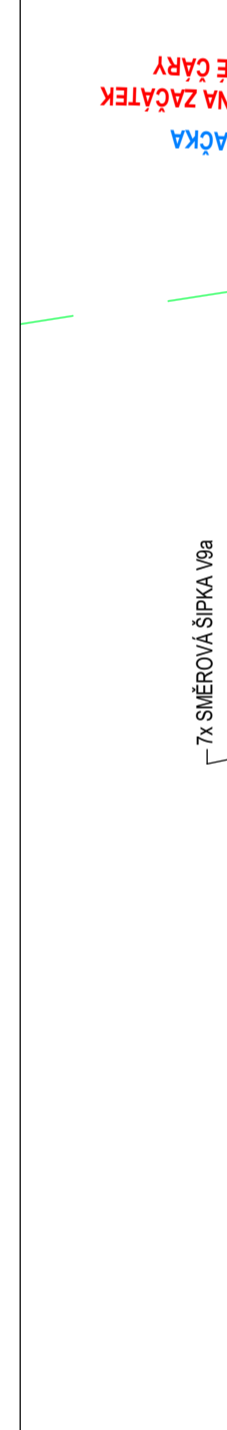

Ředitelství silnic a dálnic ČR

SO 190.1
Situace: Soutěžový systém S+JPK, Výškový systém B.c.v.
Měřítko: 1:250
Datum: 10/2018

I/19 Obratňan průtah

Ing. Jiří Hovorka
Ředitelství silnic a dálnic ČR
Situace: Soutěžový systém S+JPK, Výškový systém B.c.v.
Měřítko: 1:250
Datum: 10/2018

DSPS
Situace: Soutěžový systém S+JPK, Výškový systém B.c.v.
Měřítko: 1:250
Datum: 10/2018

SO 190.1 - DOPRAVNÍ ZNAČENÍ SILNICE I/19
Číslo kresby: D
D 190.1 - 2.3

1.0
121,776

1.1
121,876

0.9
121,676

0.8
121,576

121,963
NOVÁ DOPRAVNÍ ZNAČKA KU 1.187213 (-150 m OD ZNAČKY B20a)

121,646 P.S.
km 0,87000 =
121,646 P.S.

OPRAVA TYPU I
(km 0,000 - 0,870 / 120,776 - 121,646)

OPRAVA TYPU II
(km 0,870 - 1,187 / 121,646 - 121,963)

121,963
NOVÁ DOPRAVNÍ ZNAČKA KU 1.187213 (-150 m OD ZNAČKY B20a)

121,646 P.S.
km 0,87000 =
121,646 P.S.

OPRAVA TYPU I
(km 0,000 - 0,870 / 120,776 - 121,646)

OPRAVA TYPU II
(km 0,870 - 1,187 / 121,646 - 121,963)